

工事打合せ簿

発議者	<input type="checkbox"/> 発注者 <input checked="" type="checkbox"/> 受注者	発議年月日	平成28年11月2日
発議事項	<input type="checkbox"/> 指示 <input type="checkbox"/> 協議 <input type="checkbox"/> 通知 <input type="checkbox"/> 承諾 <input type="checkbox"/> 報告 <input checked="" type="checkbox"/> 提出 <input type="checkbox"/> その他 ()		
工事名	道路改築工事 (〇〇工区)	(株)〇〇建設	
(内容)	<p style="text-align: center;">「3次元設計データチェックシート」について ✓</p> <p>標記について、ICT活用工事用データを作成しましたので、「3次元設計データチェックシート」を別紙のとおり提出します。 また、着上前空中写真測量(UAV)による計測点群データを基に数量(切土量)算出のデータも別紙のとおり提出します。</p>		
添付図	葉、その他添付図書		
処理・回答	発注者	上記について <input type="checkbox"/> 指示 <input type="checkbox"/> 承諾 <input type="checkbox"/> 協議 <input type="checkbox"/> 提出 <input checked="" type="checkbox"/> 受理 します。 <input type="checkbox"/> その他 [] 年月日: 平成28年11月2日	
	受注者	上記について <input type="checkbox"/> 承諾 <input type="checkbox"/> 協議 <input type="checkbox"/> 提出 <input type="checkbox"/> 報告 <input type="checkbox"/> 受理 します。 <input type="checkbox"/> その他 [] 年月日:	

主任 監督員	担当 技術者

現場 代理人	監理 技術者

(様式-1)

工事名 : 道路改築工事 (〇〇工区)
 受注者名 : ㈱〇〇建設
 作成者 : 〇〇 〇〇 印

3次元設計データチェックシート

項目	対象	内容	チェック結果
1) 基準点 及び 工事基準点	全点	・監督職員の指示した基準点を使用しているか?	○
		・工事基準点の名称は正しいか?	○
		・座標は正しいか?	○
2) 平面線形	全延長	・起終点の座標は正しいか?	○
		・変化点(線形主要点)の座標は正しいか?	○
		・曲線要素の種別・数値は正しいか?	○
		・各測点の座標は正しいか?	○
3) 縦断線形	全延長	・線形起終点の測点、標高は正しいか?	○
		・縦断変化点の測点、標高は正しいか?	○
		・曲線要素は正しいか?	○
4) 出来形 横断面形状	全延長	・作成した出来形横断面形状の測点、数は適切か?	○
		・基準高、幅、法長は正しいか?	○
		・出来形計測対象点の記号が正しく付与できているか?	○
5) 3次元 設計データ	全延長	・入力した2)~4)の幾何形状と出力する3次元設計データは同一となっているか?	○

※1 各チェック項目について、チェック結果欄に"○"と記すこと。



※2 受注者が監督職員に様式-1を提出した後、監督職員から様式-1を確認するための資料の請求があった場合は、受注者は以下の資料等を速やかに提示するものとする。

- ・工事基準点リスト(チェック入り)
- ・線形計算書(チェック入り)
- ・平面図(チェック入り)
- ・縦断図(チェック入り)
- ・横断図(チェック入り)
- ・3次元ビュー(ソフトウェアによる表示、あるいは印刷物)

網





S=1:2000

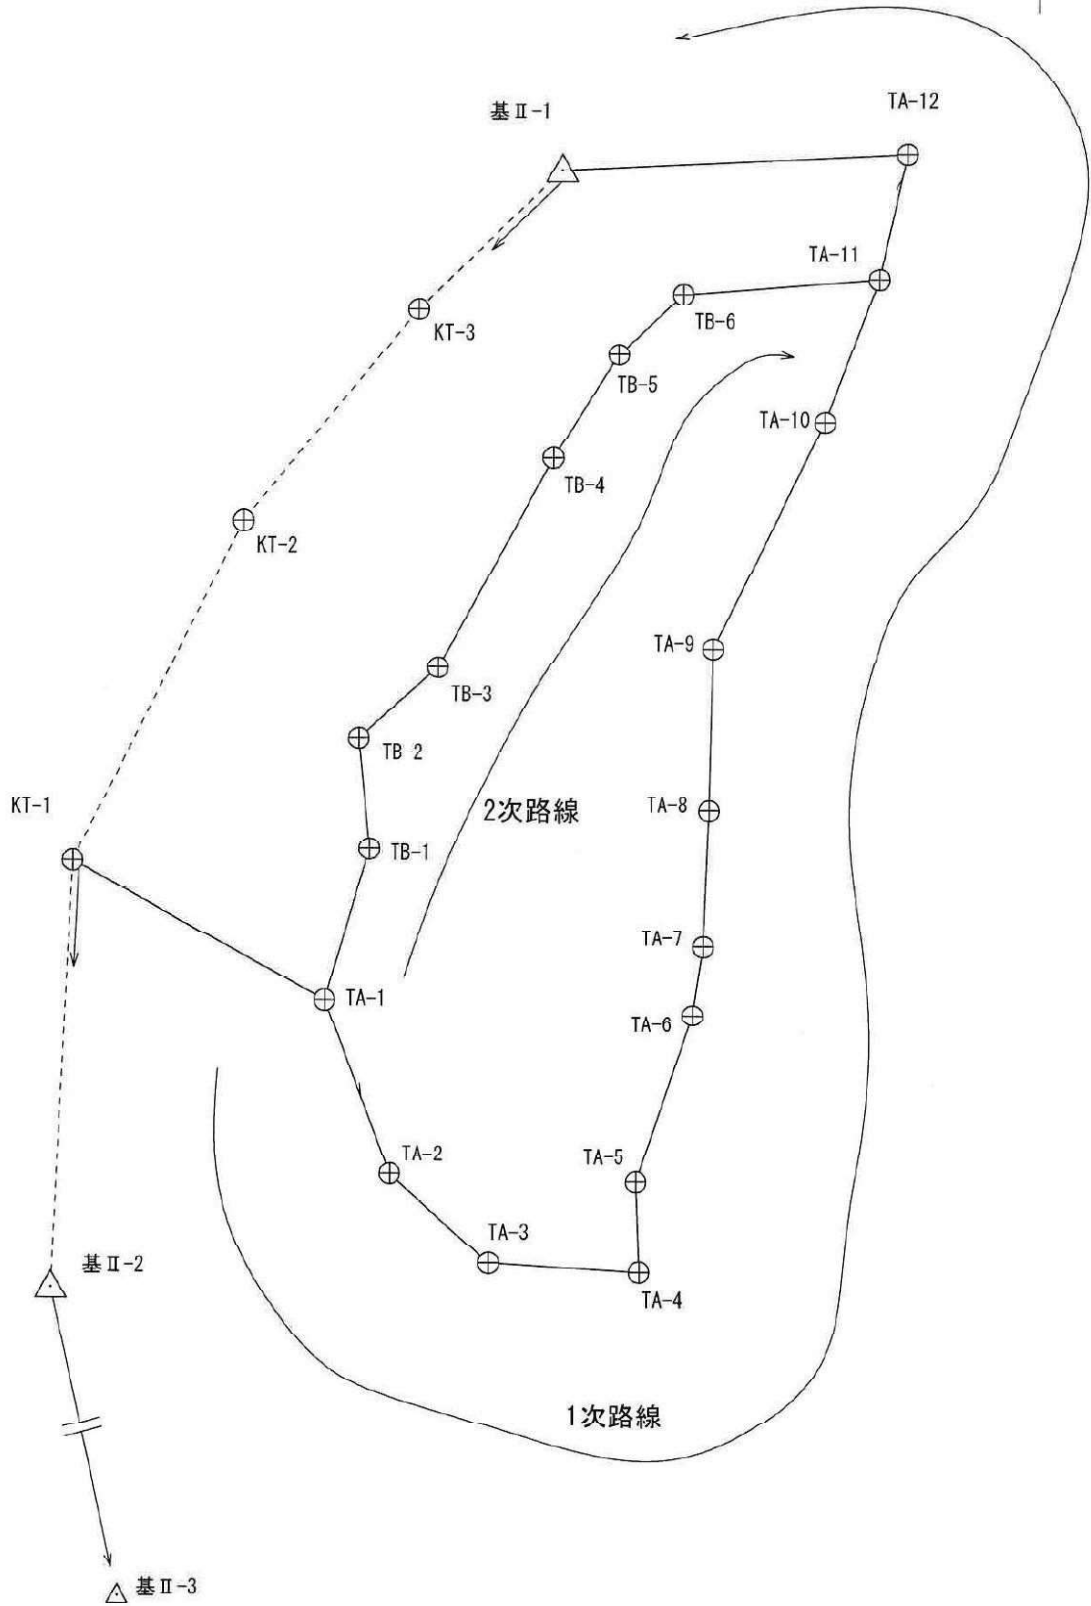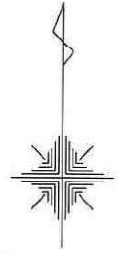

実測観測図

S=1:2000

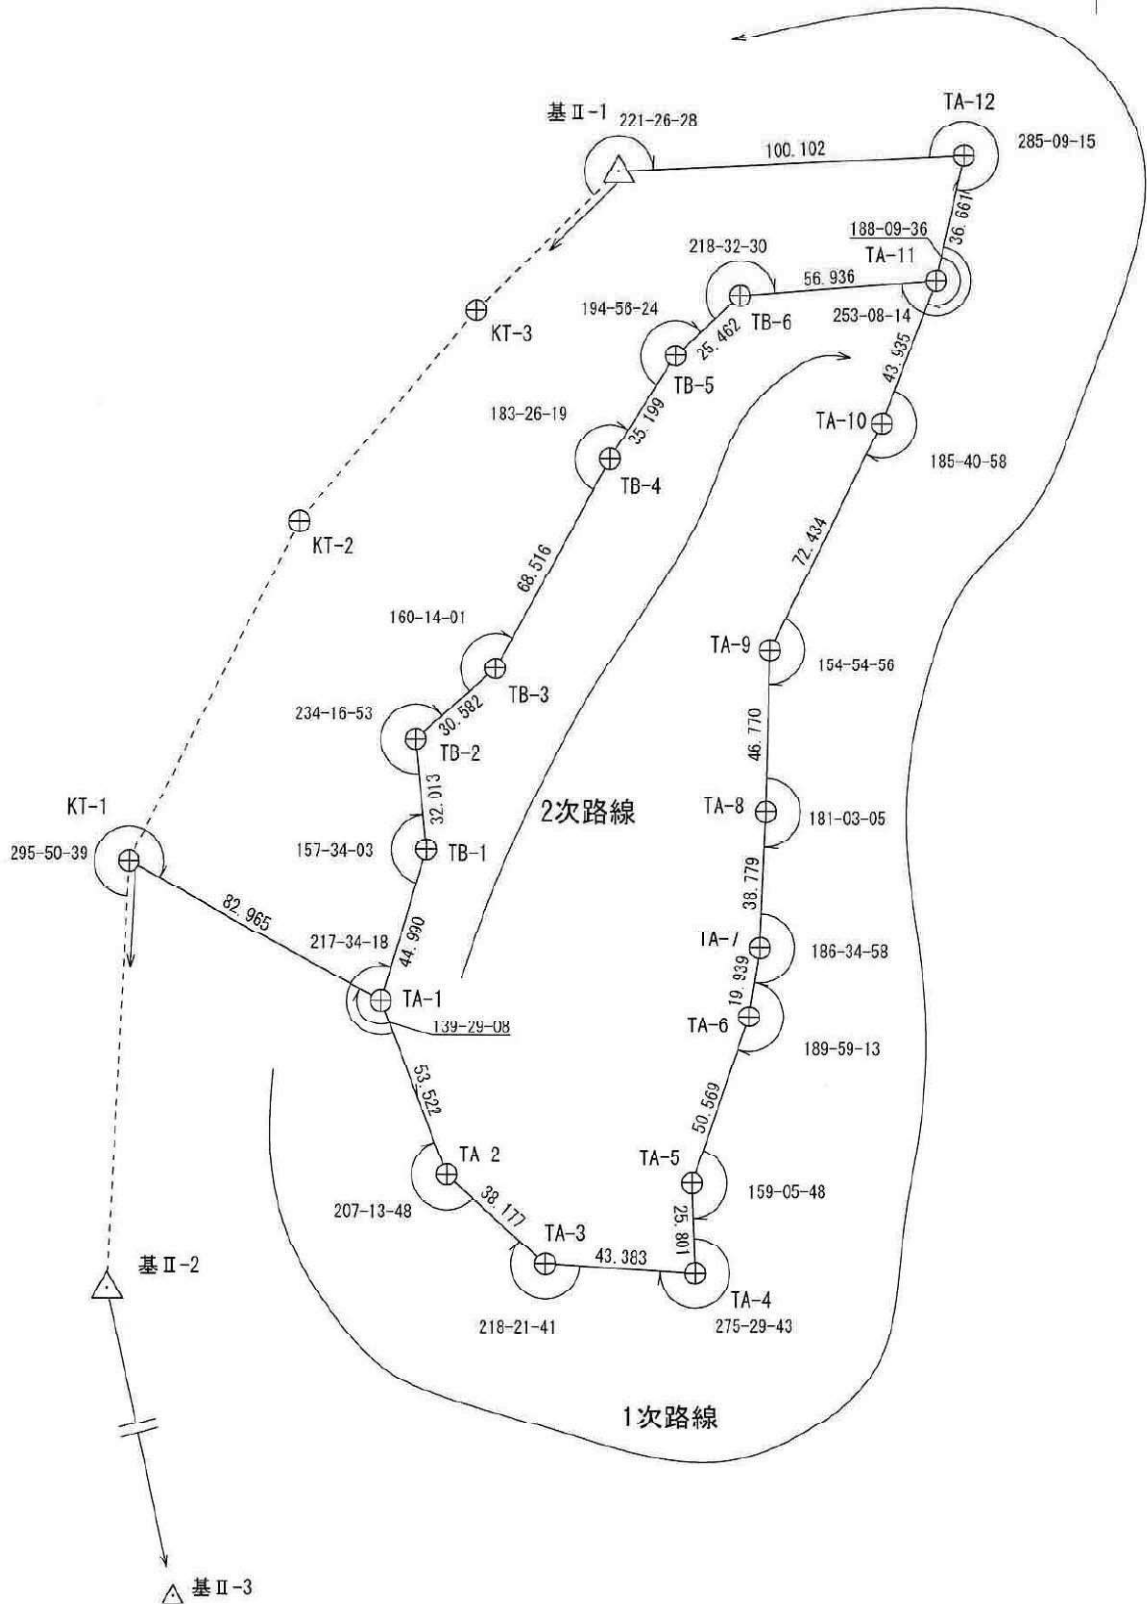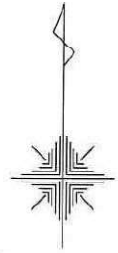


基準点・水準点一覧表

点名	X座標	Y座標	標高
基Ⅱ-1	-93192.622	-59726.023	38.587
基Ⅱ-2	-93513.058	-59871.957	25.343
基Ⅱ-3	-93932.924	-59780.425	34.580
KT-1	-93391.013	-59866.280	31.870
KT-2	-93293.152	-59817.625	37.567
KT-3	-93232.482	-59767.094	39.634
TA-1	-93430.604	-59793.383	53.082
TA-2	-93480.572	-59774.222	56.379
TA-3	-93506.009	-59745.763	58.493
TA-4	-93508.602	-59702.466	60.899
TA-5	-93482.818	-59703.397	68.631
TA-6	-93434.960	-59687.073	79.652
TA-7	-93415.259	-59684.007	80.264
TA-8	-93376.511	-59682.476	72.334
TA-9	-93329.753	-59681.488	
TA-10	-93264.819	-59649.403	51.260
TA-11	-93223.700	-59633.937	42.028
TA-12	-93187.904	-59626.032	35.504
TB-1	-93387.487	-59780.537	49.767
TB-2	-93355.639	-59783.796	47.456
TB-3	-93335.352	-59760.915	48.385
TB-4	-93275.239	-59728.043	50.818
TB-5	-93245.425	-59709.334	52.334
TB-6	-93228.077	-59690.698	49.574

基準点・水準点位置図

S=1:1000

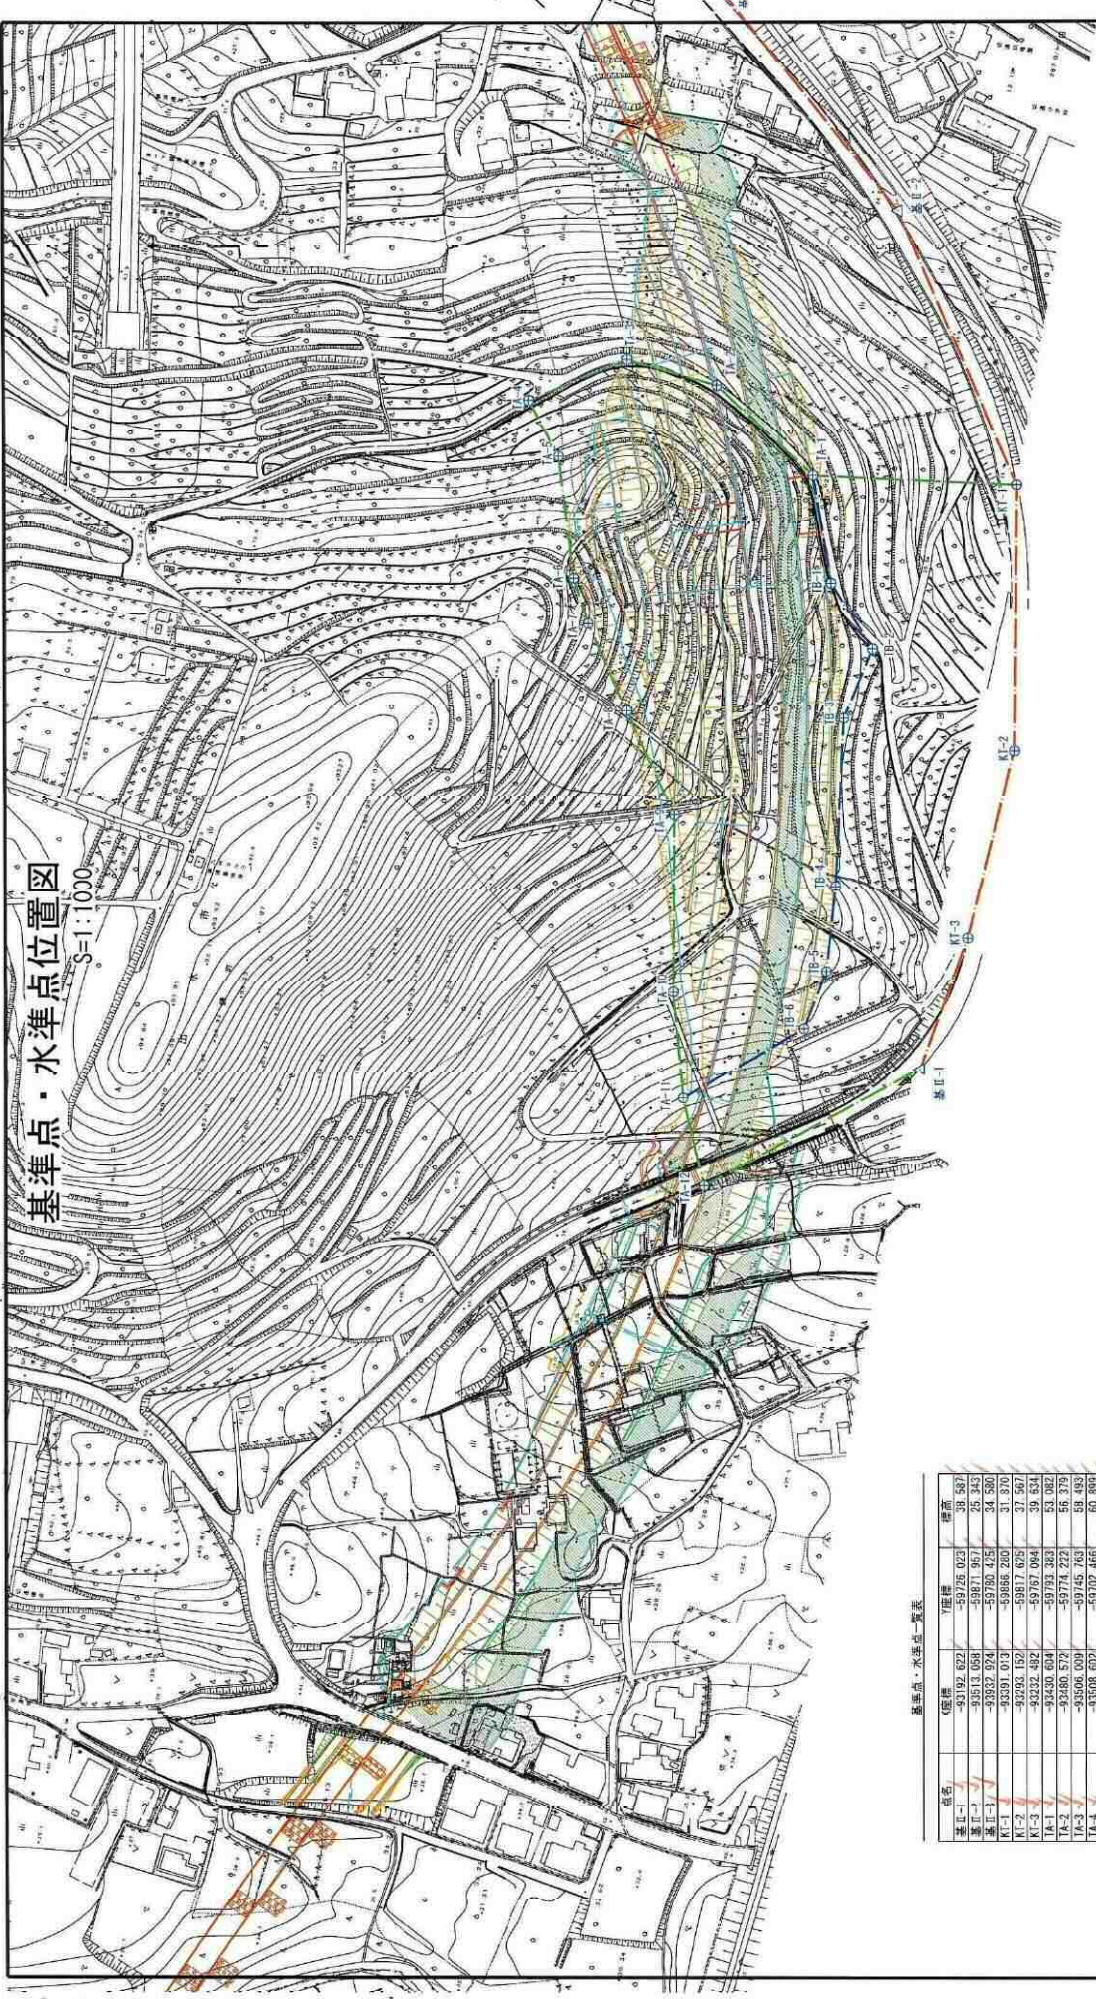


会社名	
製図者名	


側道縦断面図
 (本線測点No. 22+0.0~No. 36+11.4)


V=1:200
 H=1:500

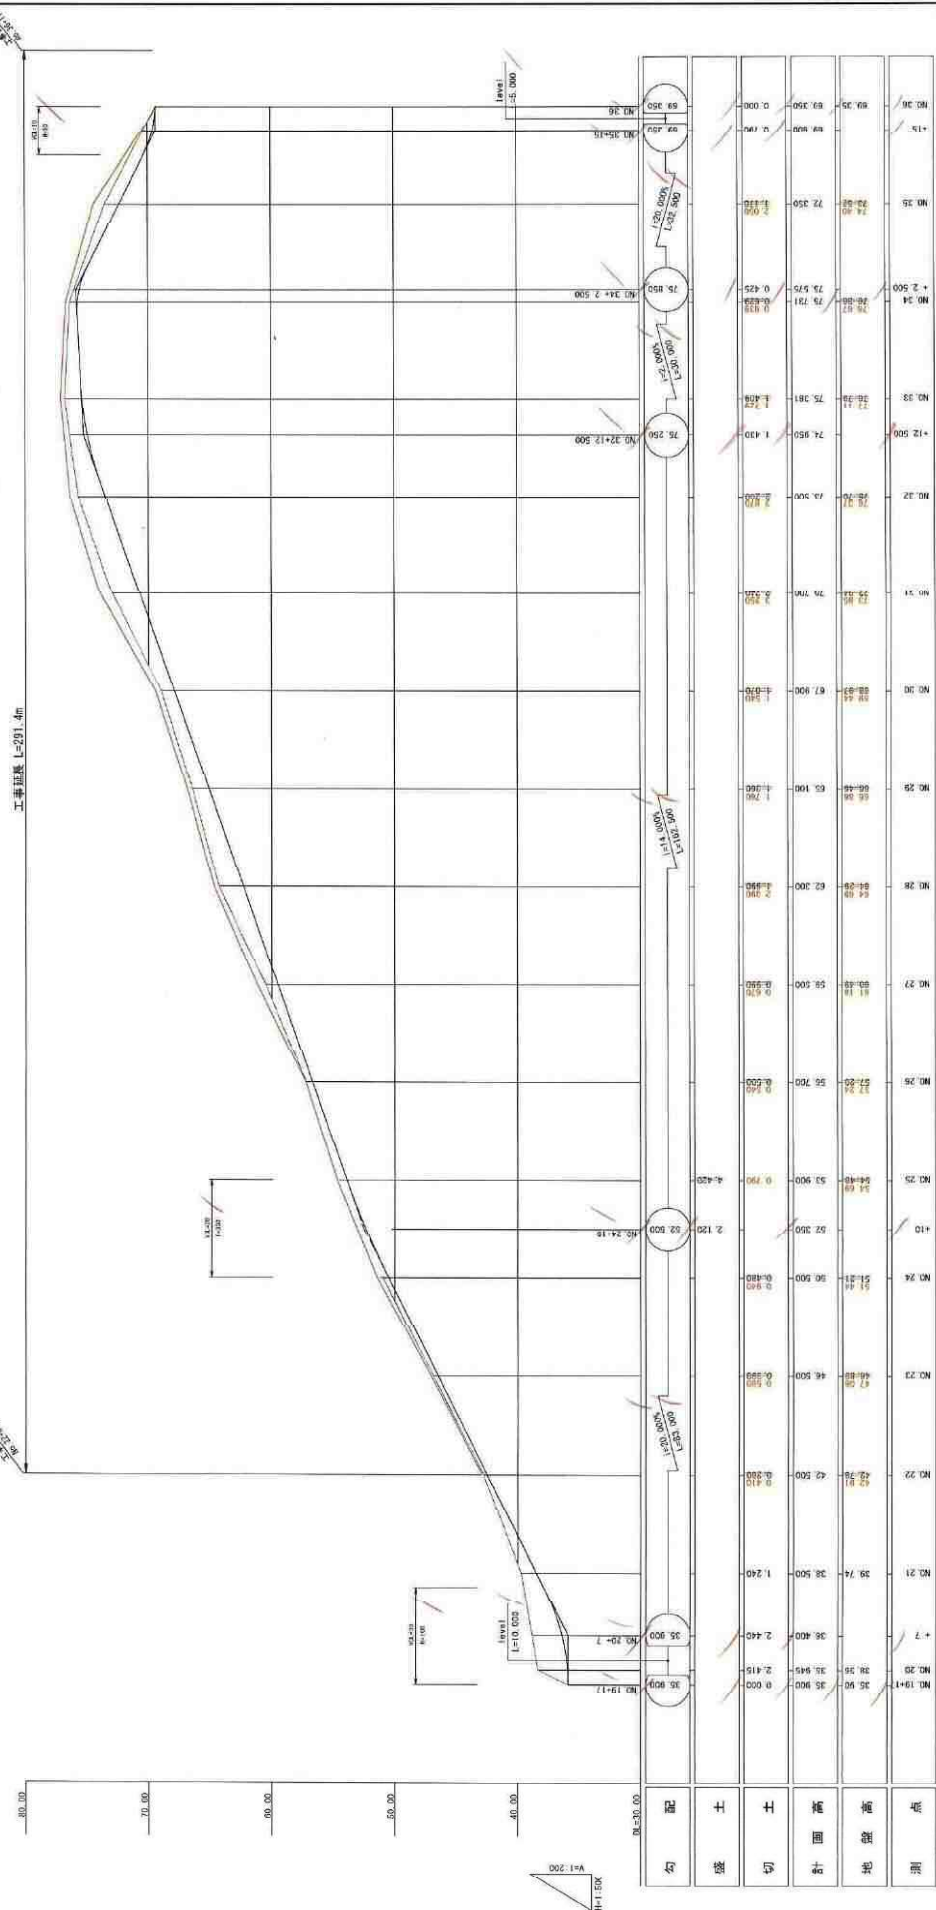

工事名	側道縦断面図
測点	No. 22+0.0 ~ No. 36+11.4
測尺	1:1:500
会社名	
製図者	
承認者	
年月日	
図番	
1:500	

横断面 (その2)

S=1:200

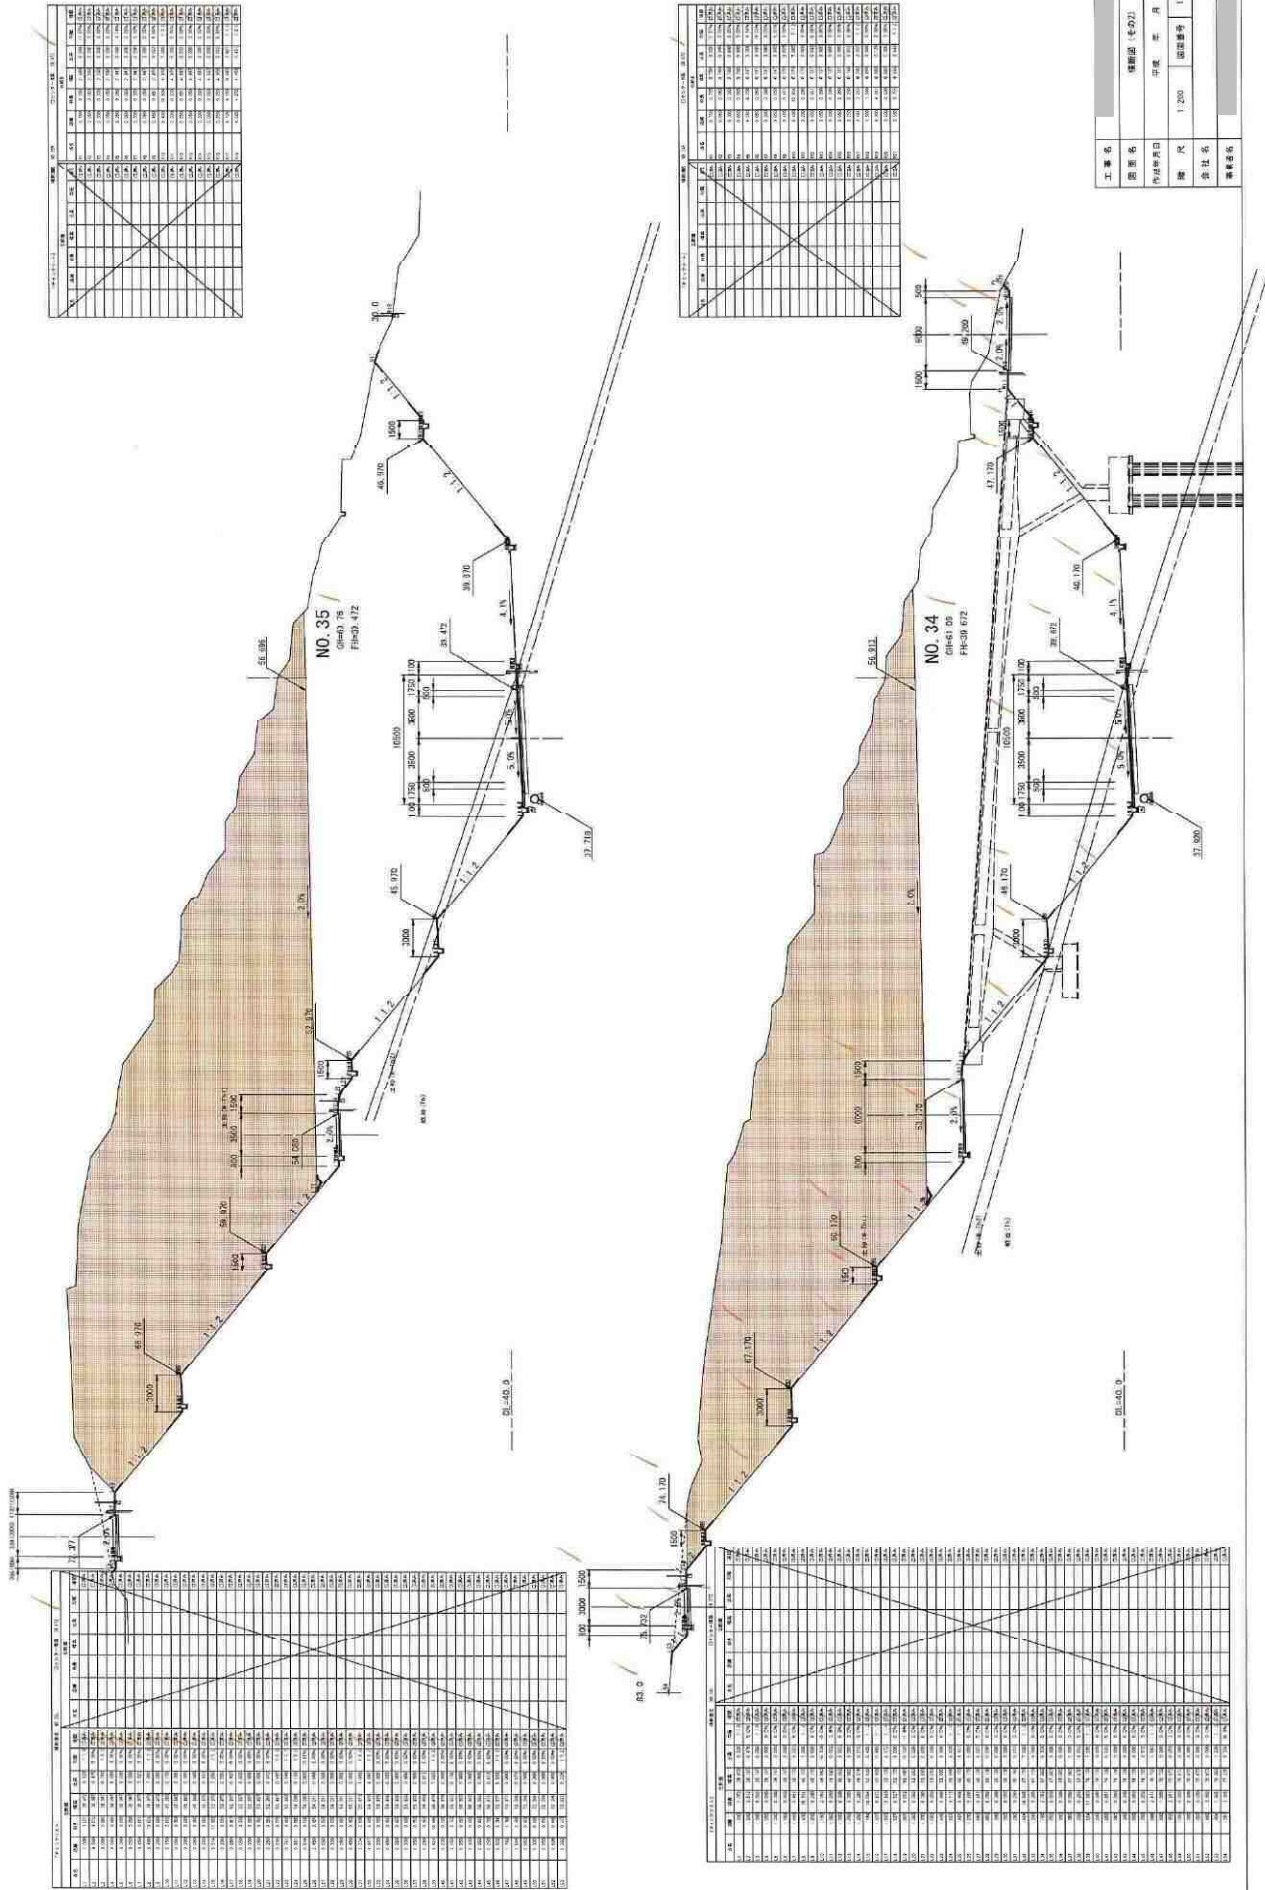


工事名	横断図 (その2)		
図面名	作成年月	年度	年月
欄尺	1:200	図面番号	11 本204 6
会社名			
事務所			

『チェックリスト』


横断面名: No. 32

□センター標高: 40.072

左断面							右断面						
点名	距離	斜長	標高	比高	勾配	確認	点名	距離	斜長	標高	比高	勾配	確認
L1	1.000	1.000	40.072	-0.014	-1.40%	□済み	R1	0.750	0.755	40.160	0.088	11.67%	□済み
L2	9.500	9.512	39.597	-0.475	-5.00%	□済み	R2	0.050	0.050	40.160	0.000	0.00%	□済み
L3	0.000	0.050	39.547	-0.050	1:0.0	□済み	R3	0.300	0.300	40.160	0.000	0.00%	□済み
L4	0.050	0.050	39.547	0.000	0.00%	□済み	R4	0.050	0.050	40.160	0.000	0.00%	□済み
L5	0.300	0.300	39.547	0.000	0.00%	□済み	R5	9.350	9.358	40.547	0.388	4.14%	□済み
L6	0.050	0.050	39.547	0.000	0.00%	□済み	R6	0.050	0.050	40.547	0.000	0.00%	□済み
L7	0.450	0.451	39.570	0.023	5.00%	□済み	R7	0.300	0.300	40.547	0.000	0.00%	□済み
L8	8.400	10.934	46.570	7.000	1:1.2	□済み	R8	0.050	0.050	40.547	0.000	-0.03%	□済み
L9	0.200	0.200	46.570	0.000	0.00%	□済み	R9	0.450	0.451	40.570	0.023	5.00%	□済み
L10	2.150	2.153	46.462	-0.108	-5.00%	□済み	R10	8.400	10.934	47.570	7.000	1:1.2	□済み
L11	0.050	0.050	46.462	0.000	0.00%	□済み	R11	0.200	0.200	47.570	0.000	0.00%	□済み
L12	0.300	0.300	46.462	0.000	0.00%	□済み	R12	0.650	0.651	47.537	-0.033	-5.00%	□済み
L13	0.050	0.050	46.462	0.000	0.00%	□済み	R13	0.050	0.050	47.537	0.000	0.00%	□済み
L14	0.250	0.250	46.475	0.013	5.00%	□済み	R14	0.300	0.300	47.537	0.000	0.00%	□済み
L15	8.514	11.083	53.570	7.095	1:1.2	□済み	R15	0.050	0.050	47.537	0.000	-0.03%	□済み
L16	0.200	0.200	53.570	0.000	0.00%	□済み	R16	0.250	0.250	47.550	0.013	5.01%	□済み
L17	0.650	0.651	53.537	-0.033	-5.00%	□済み	R17	1.741	2.266	49.000	1.450	1:1.2	□済み
L18	0.050	0.050	53.537	0.000	0.00%	□済み	R18	1.709	1.710	49.030	0.030	1.75%	□済み
L19	0.300	0.300	53.537	0.000	0.00%	□済み	R19	3.700	3.700	49.090	0.060	1.62%	□済み
L20	0.050	0.050	53.537	0.000	0.00%	□済み	R20	0.800	1.048	48.413	-0.077	1:1.2	□済み
L21	0.250	0.250	53.550	0.013	5.00%	□済み							□済み
L22	8.424	10.966	60.570	7.020	1:1.2	□済み							□済み
L23	0.200	0.200	60.570	0.000	0.00%	□済み							□済み
L24	0.650	0.651	60.537	-0.033	-5.00%	□済み							□済み
L25	0.050	0.050	60.537	0.000	0.00%	□済み							□済み
L26	0.300	0.300	60.537	0.000	0.00%	□済み							□済み
L27	0.050	0.050	60.537	0.000	0.00%	□済み							□済み
L28	0.250	0.250	60.550	0.013	5.00%	□済み							□済み
L29	8.424	10.966	67.570	7.020	1:1.2	□済み							□済み
L30	0.200	0.200	67.570	0.000	0.00%	□済み							□済み
L31	2.150	2.153	67.462	-0.108	-5.00%	□済み							□済み
L32	0.050	0.050	67.462	0.000	0.00%	□済み							□済み
L33	0.300	0.300	67.462	0.000	0.00%	□済み							□済み
L34	0.050	0.050	67.462	0.000	0.00%	□済み							□済み
L35	0.250	0.250	67.475	0.013	5.00%	□済み							□済み
L36	7.231	9.412	73.500	6.026	1:1.2	□済み							□済み
L37	1.500	1.500	73.500	0.000	0.00%	□済み							□済み
L38	2.950	2.951	73.441	-0.059	-2.00%	□済み							□済み
L39	0.050	0.050	73.441	0.000	0.00%	□済み							□済み
L40	0.420	0.420	73.441	0.000	0.00%	□済み							□済み
L41	0.050	0.050	73.441	0.000	0.00%	□済み							□済み
L42	0.330	0.330	73.441	0.000	0.00%	□済み							□済み
L43	6.433	8.373	78.802	5.361	1:1.2	□済み							□済み
L44	3.677	3.710	79.297	0.495	13.48%	□済み							□済み
L45	1.348	1.348	79.297	0.000	0.00%	□済み							□済み

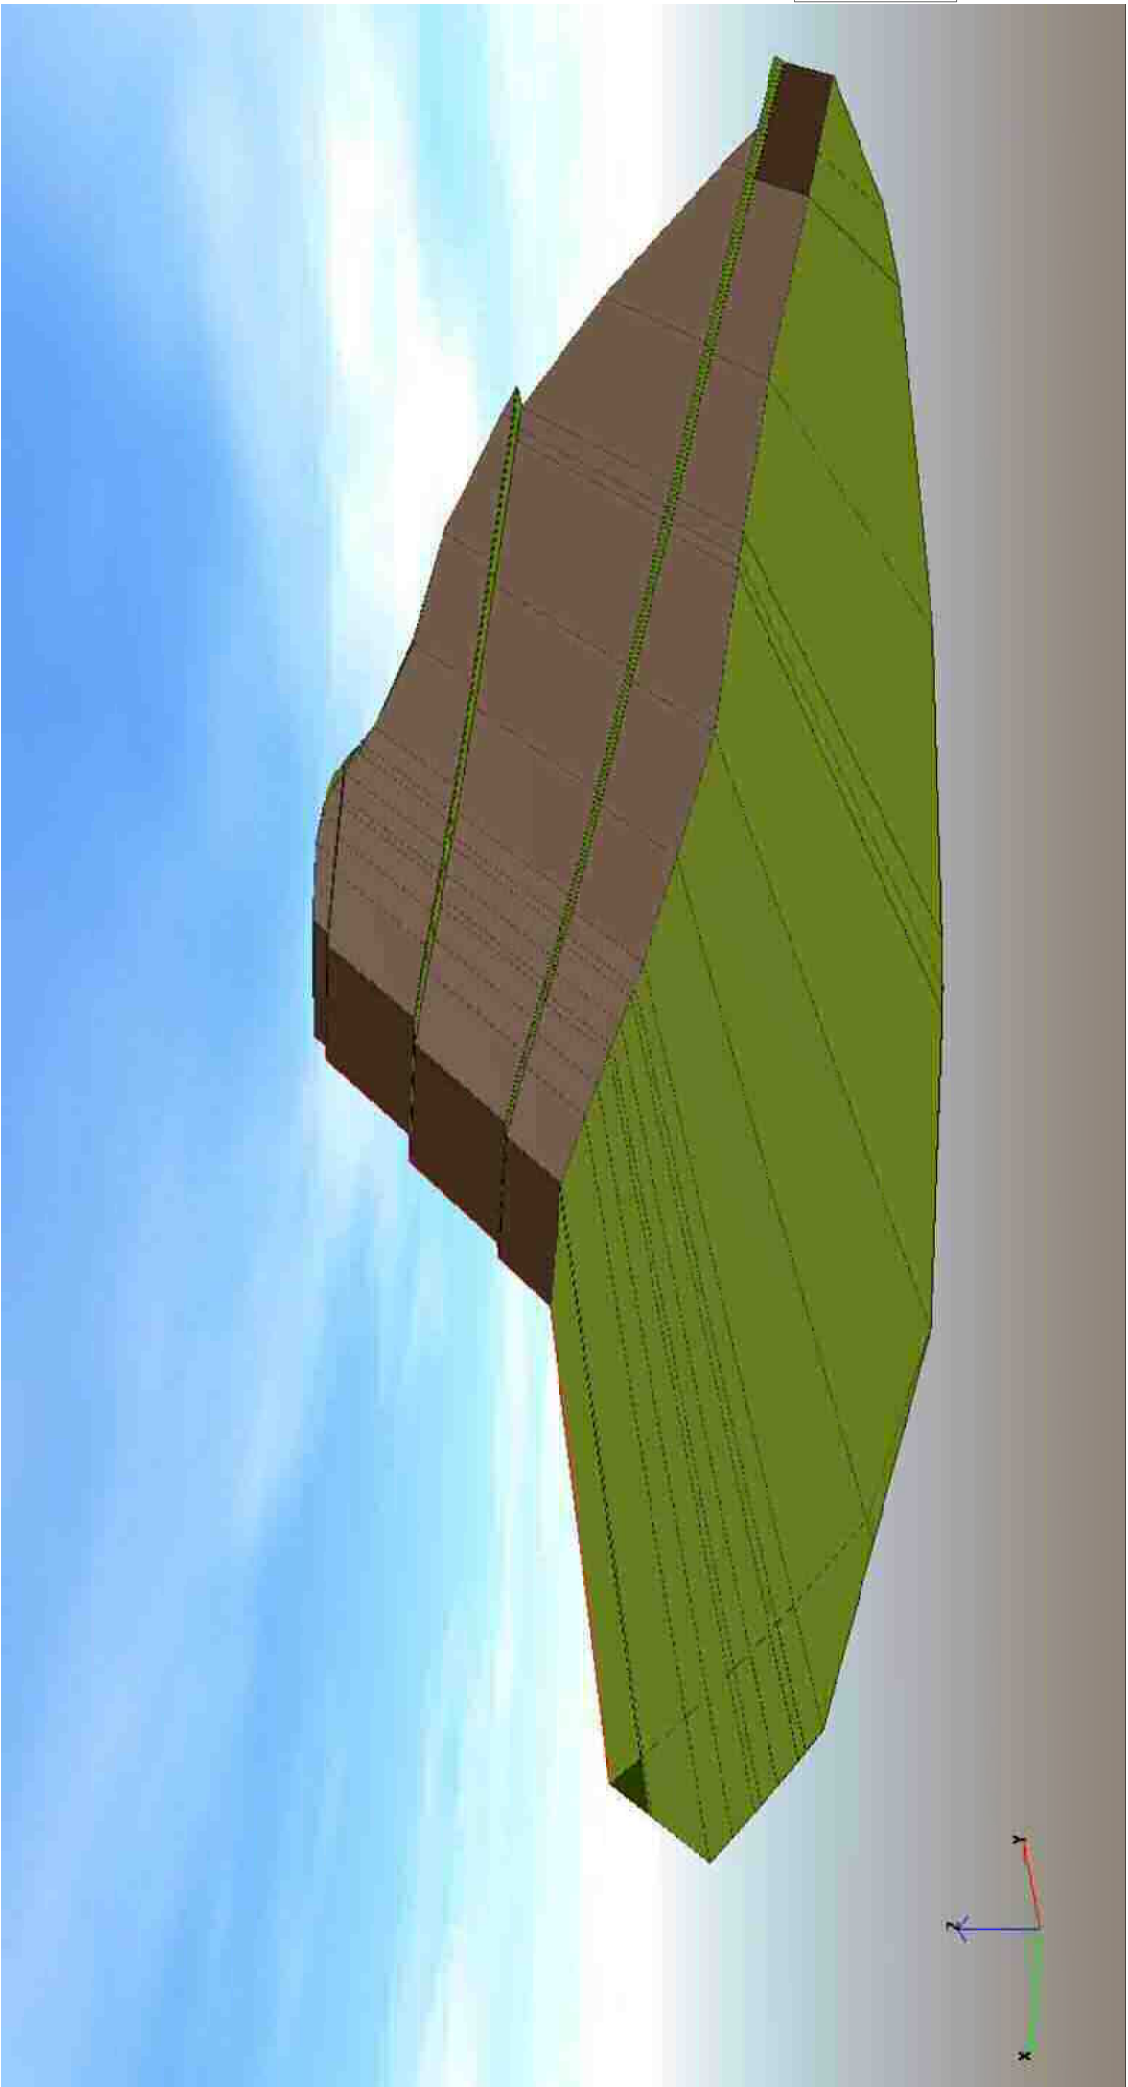

3次元設計データ

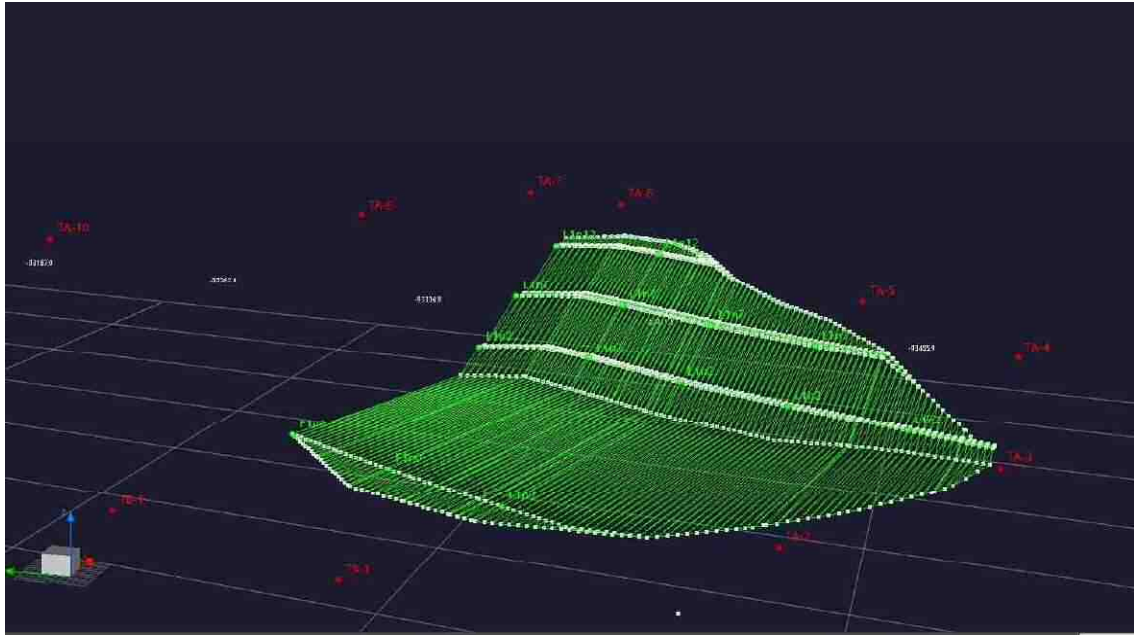

空中写真測量による計測点群データ

